


- LEGENDA:**
- NAVŘZENÉ INVESTICE:
    - SKUTEČNÉ ZAMĚŘENÍ STAVBY
    - NOVĚ DOTČENÉ POZEMKY
    - NAVŘZENÝ VODOVOD - SO 01 (POVOLENÝ ZMĚNOU STAVBY)
    - NAVŘZENÝ HYDRANT (KALNÍK / VZDUŠNÍK)
    - NAVŘZENÝ UZÁVĚR NA VODOVODNÍM ŘADU
    - NAVŘZENÁ VEŘEJNÁ ČÁST VP - AKTUALIZOVÁNO S MAJITELI NEMOVITOSTÍ
    - NAVŘZENÁ SOUKROMÁ ČÁST VP - NA VP JE VYPRACOVÁNA ZVLÁŠTĚ PD

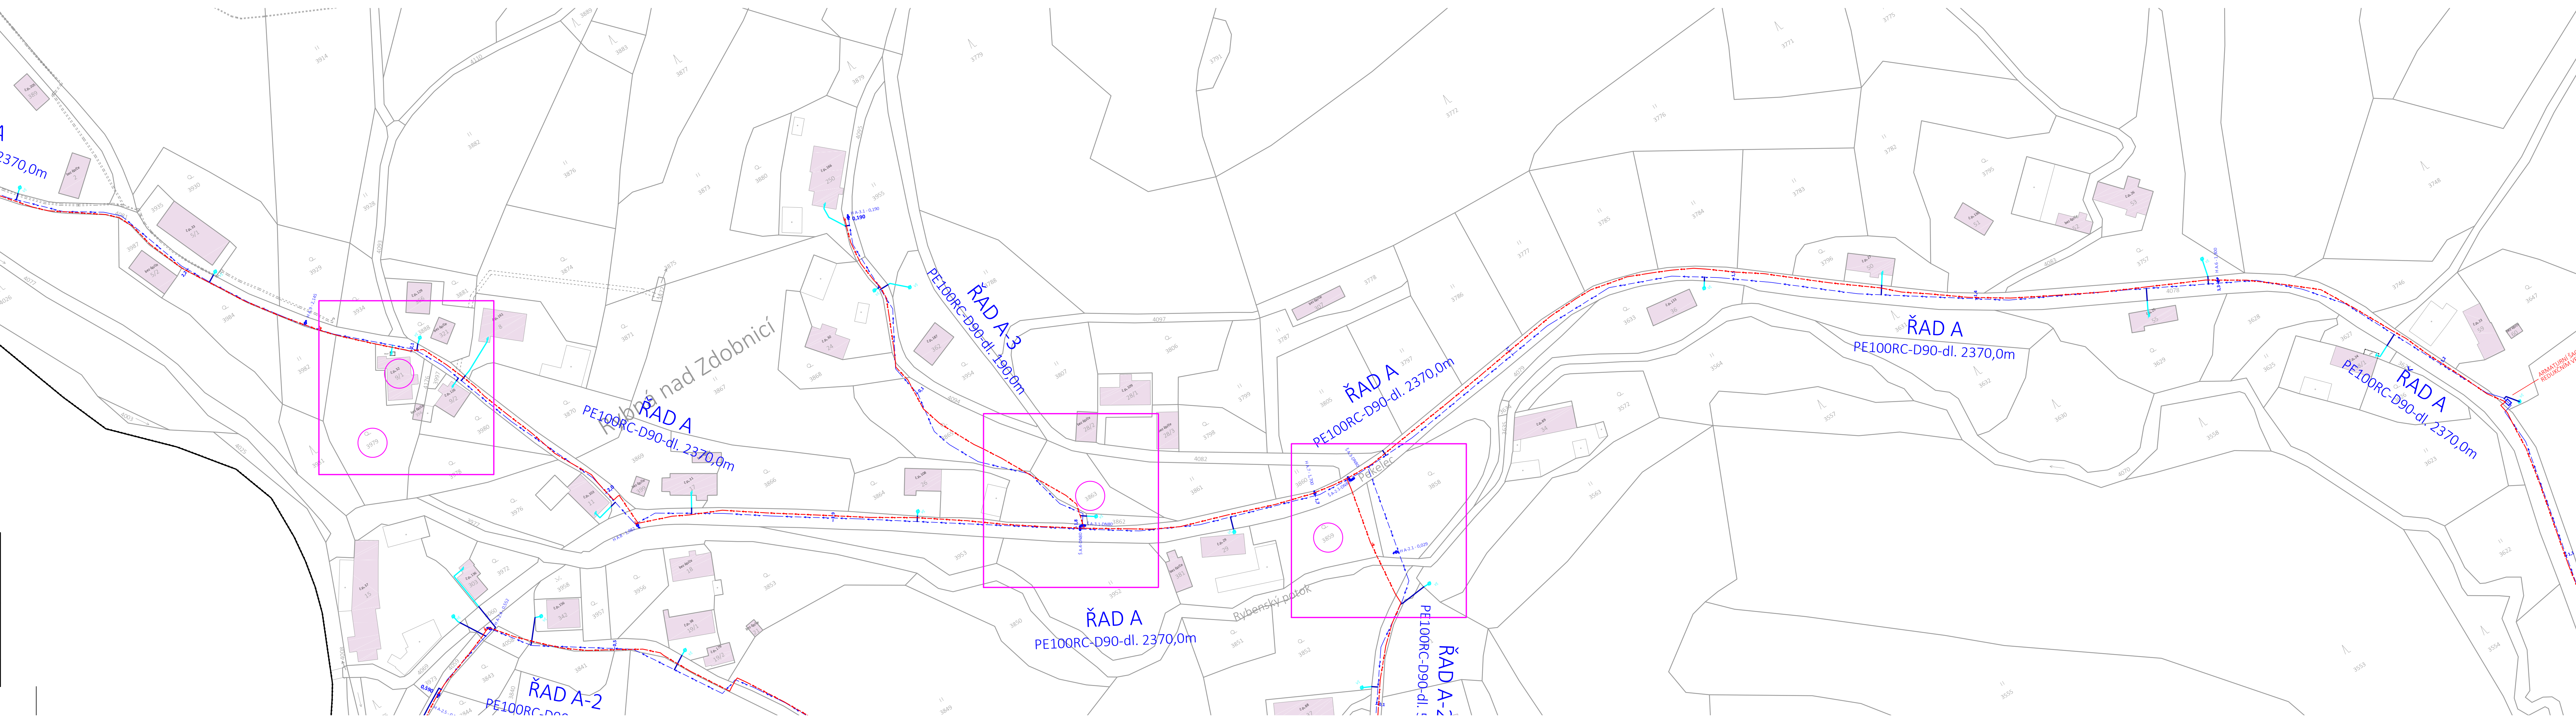

Zodpovědný projektant: Ing. Jan Falta	Vypracoval: Daniel Sikora, DiS.	Technická kontrola: Jan Šejnoha, DiS.	<b>RECPROJEKT s.r.o.</b> Fáblovka 404, Pardubice IČ 260 14 327, tel. 776 709 092 www.recpromjekt.cz
Kraj: Královéhradecký		Obec: Rybná nad Zdobnicí	
Investor: Obec Rybná nad Zdobnicí, č.p. 150, 51755 Rybná nad Zdobnicí			
<b>RYBNÁ NAD ZDOBNICÍ PRODLOUŽENÍ VODOVODU</b>		Stupeň: ZDS	Datum: 06/2022
		Formát: 6A4	Zakázk. číslo: 1145.P45.22
KATASTRÁLNÍ SITUAČNÍ VÝKRES		Měřítko: 1:1000	Č. přílohy: C.2.2



ARMACIČNÍ SVĚTLÝ  
REDUKČNÍ VENTIL